

PLANTA BAIXA - 20. PAVIMENTO - AUDITÓRIO


ESCALA 1:50

PAVIMENTO TÉRREO : 86,41 m²

10. PAVIMENTO : 86,53 m²

20. PAVIMENTO : 86,53 m²

ÁREA TOTAL : 237,47 m²

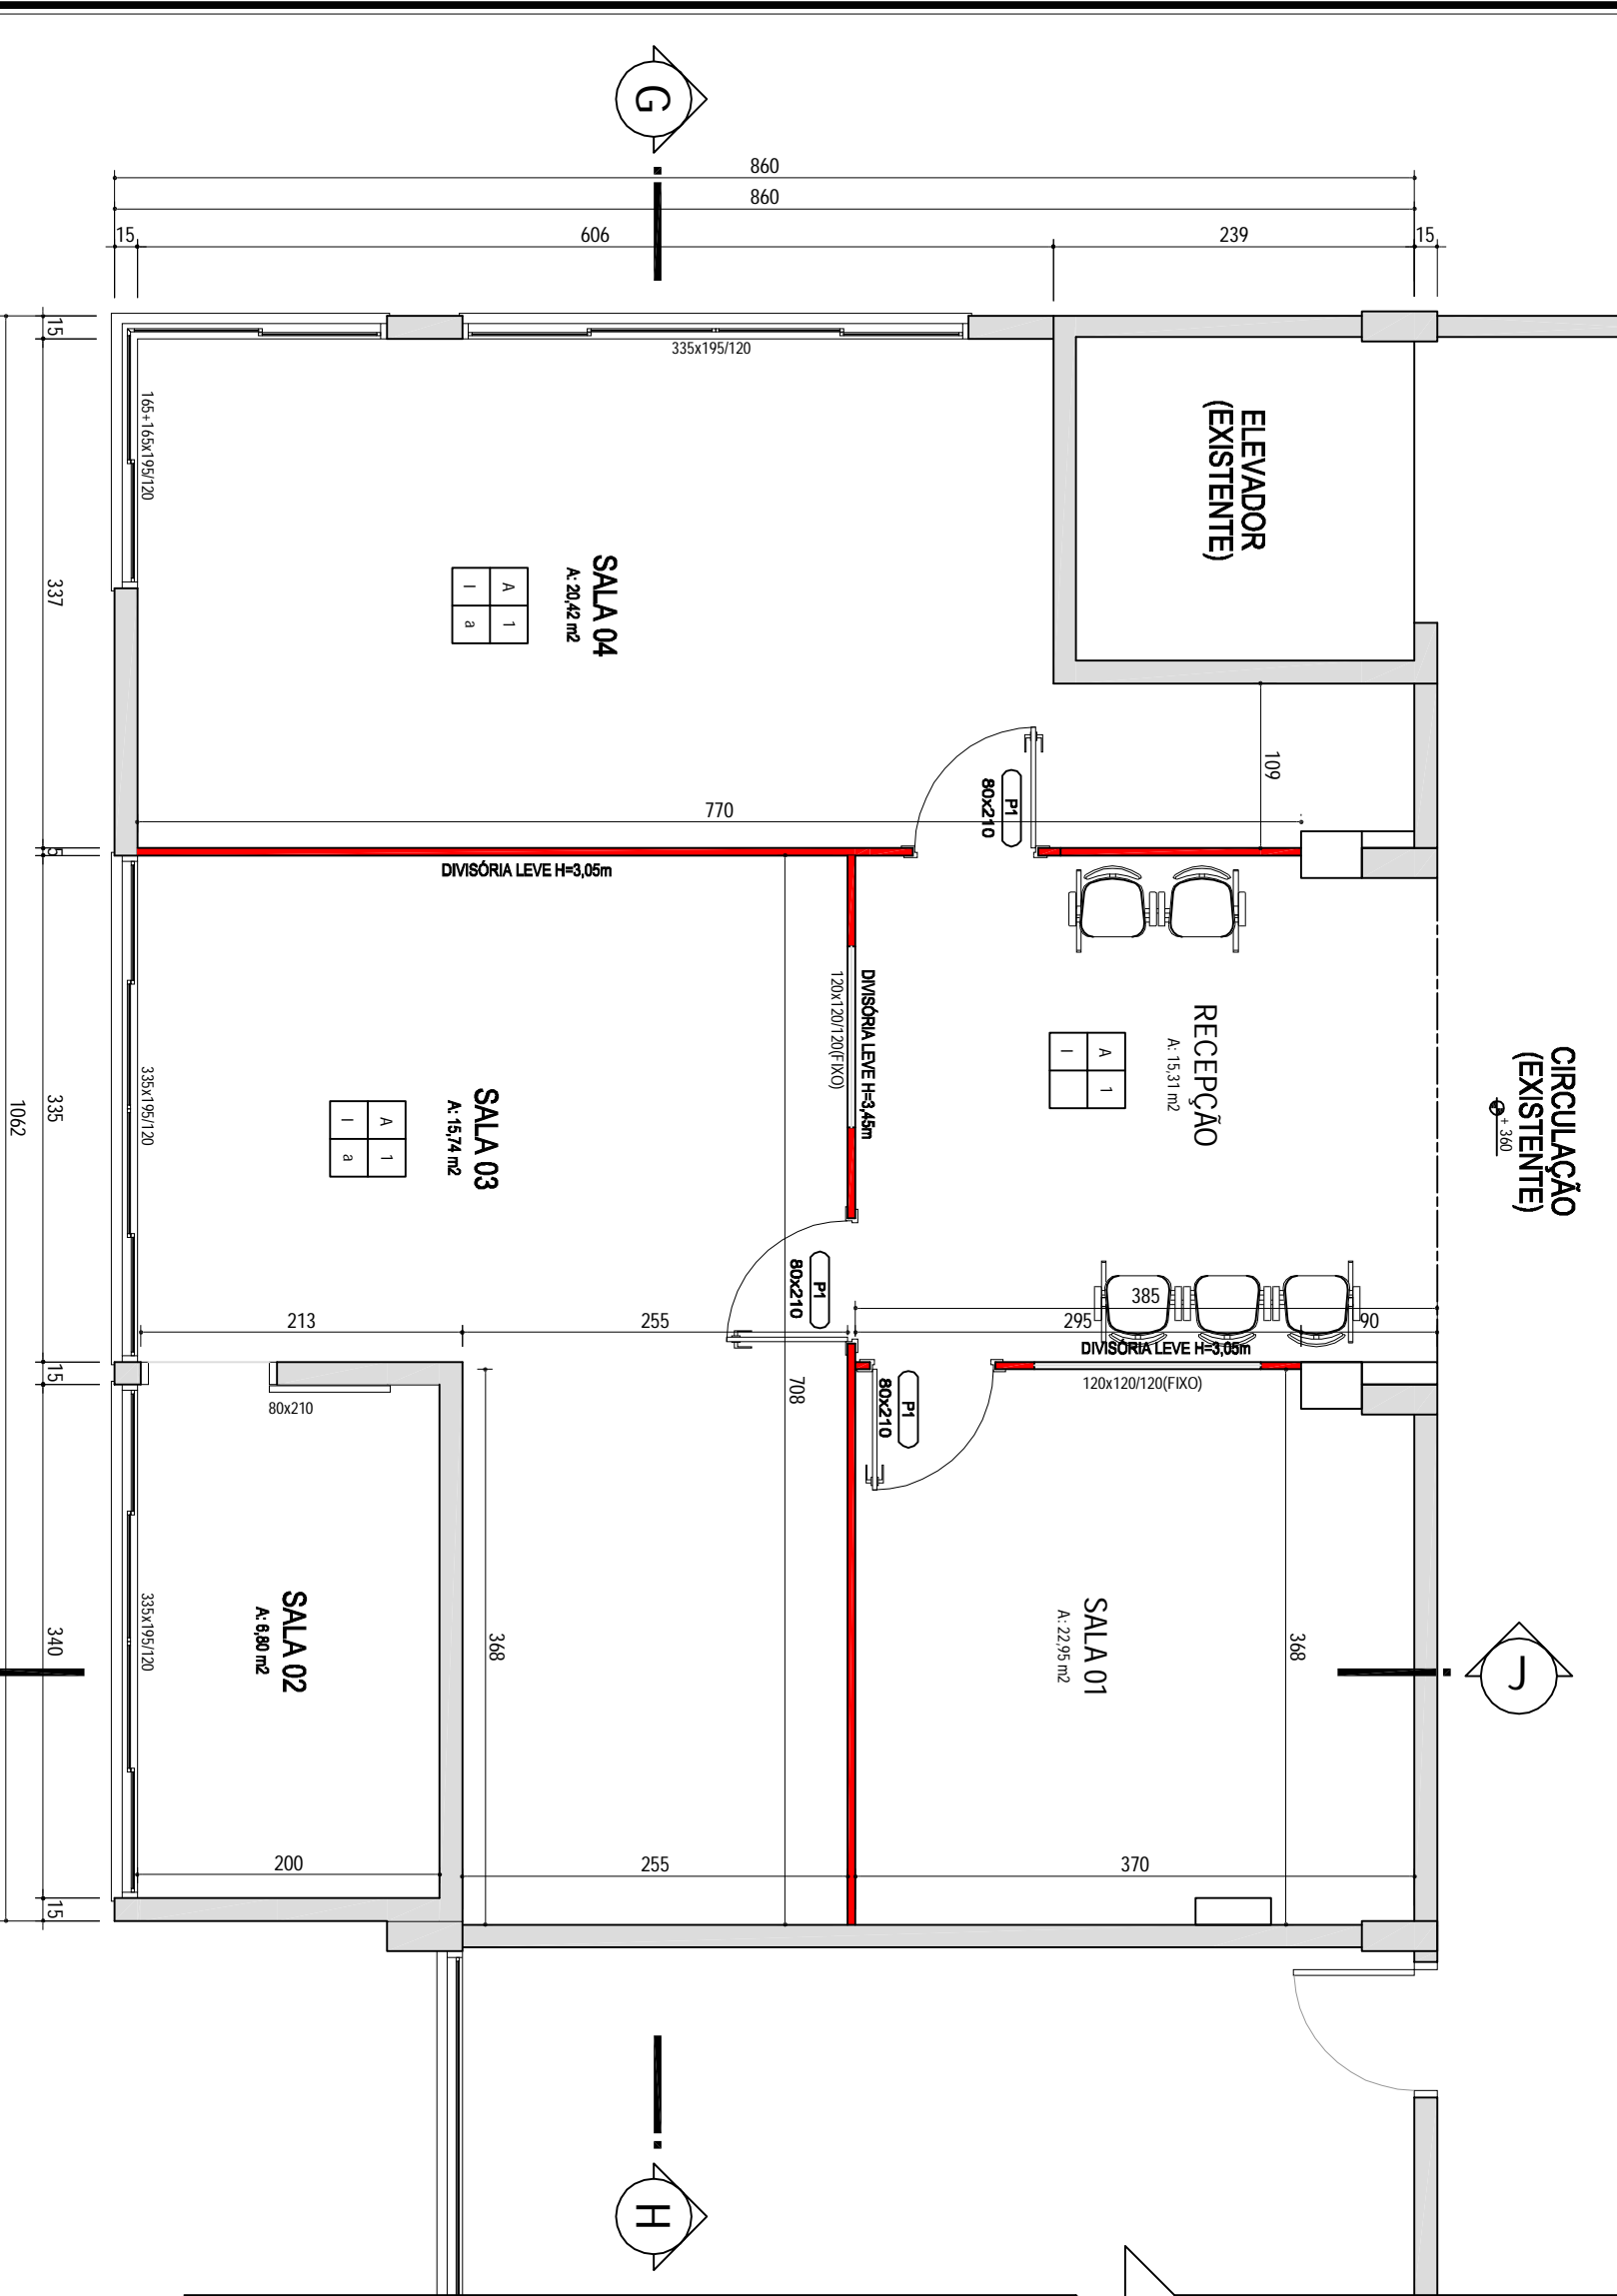

PLANTA BAIXA - 10. PAVIMENTO - SALAS


ESCALA 1:50

PAVIMENTO TÉRREO : 86,41 m²

10. PAVIMENTO : 86,53 m²


20. PAVIMENTO : 86,53 m²

ÁREA TOTAL : 237,47 m²

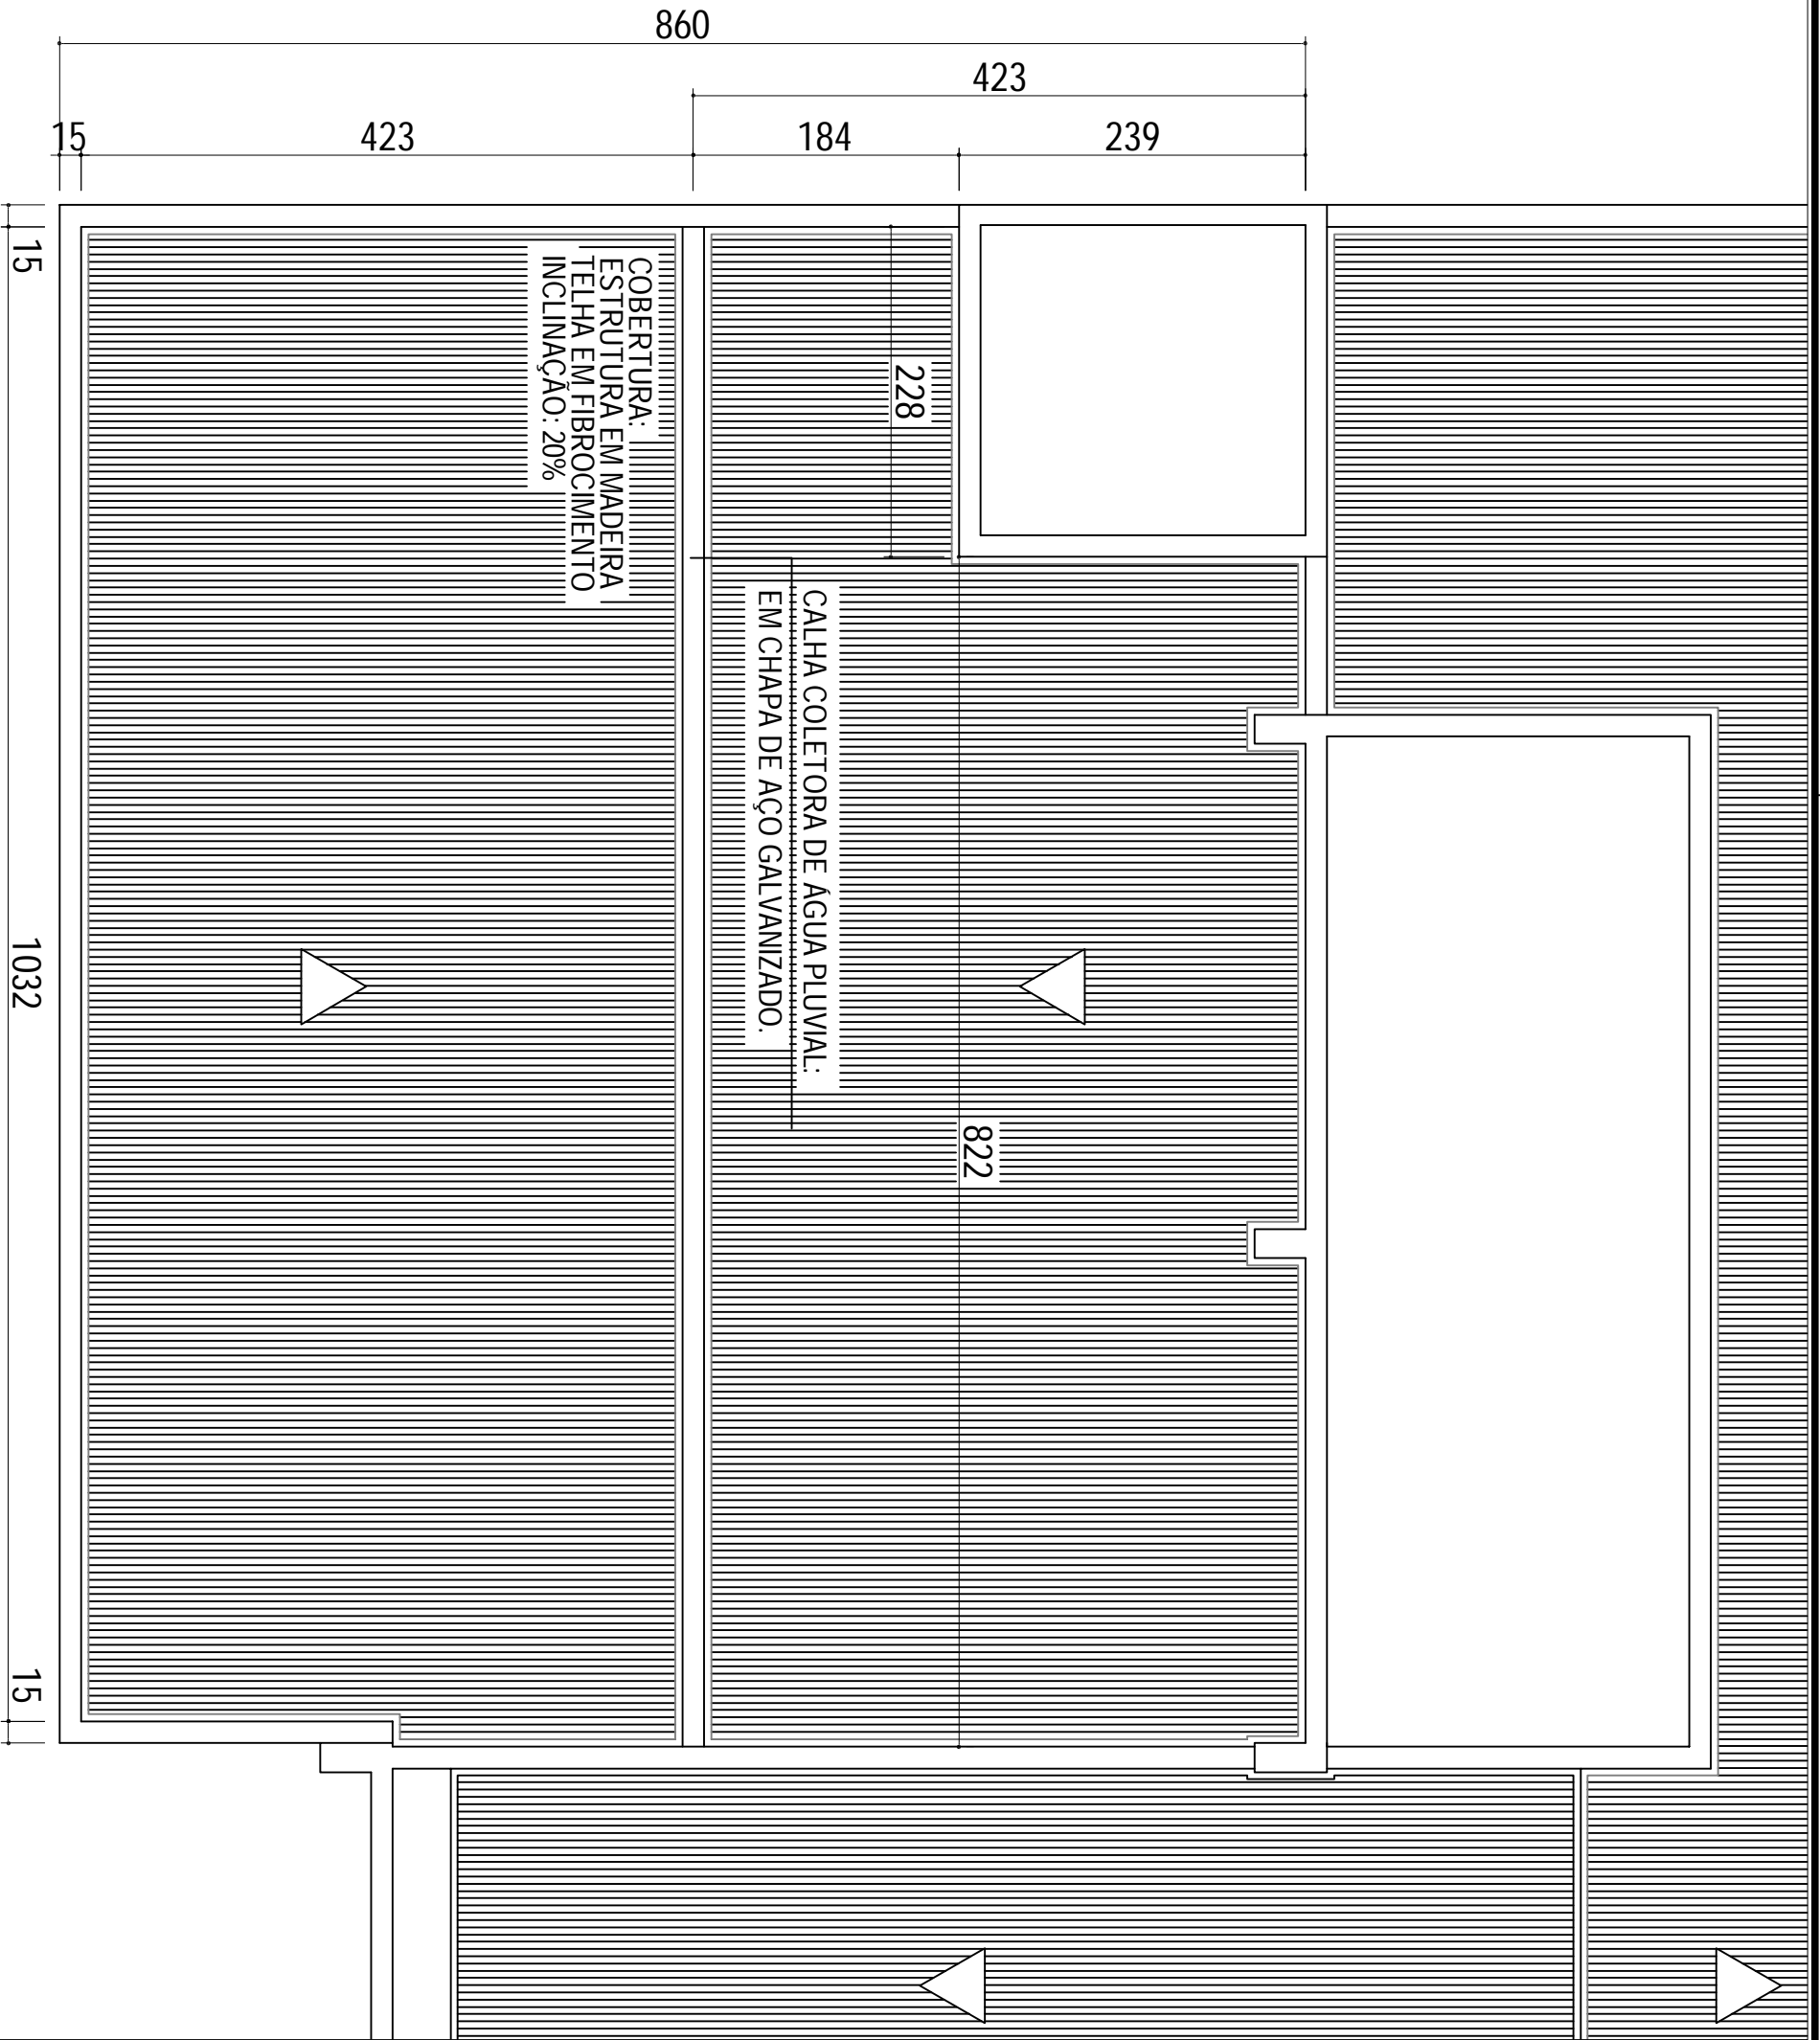

PLANTA DE COBERTURA

ESCALA 1:50

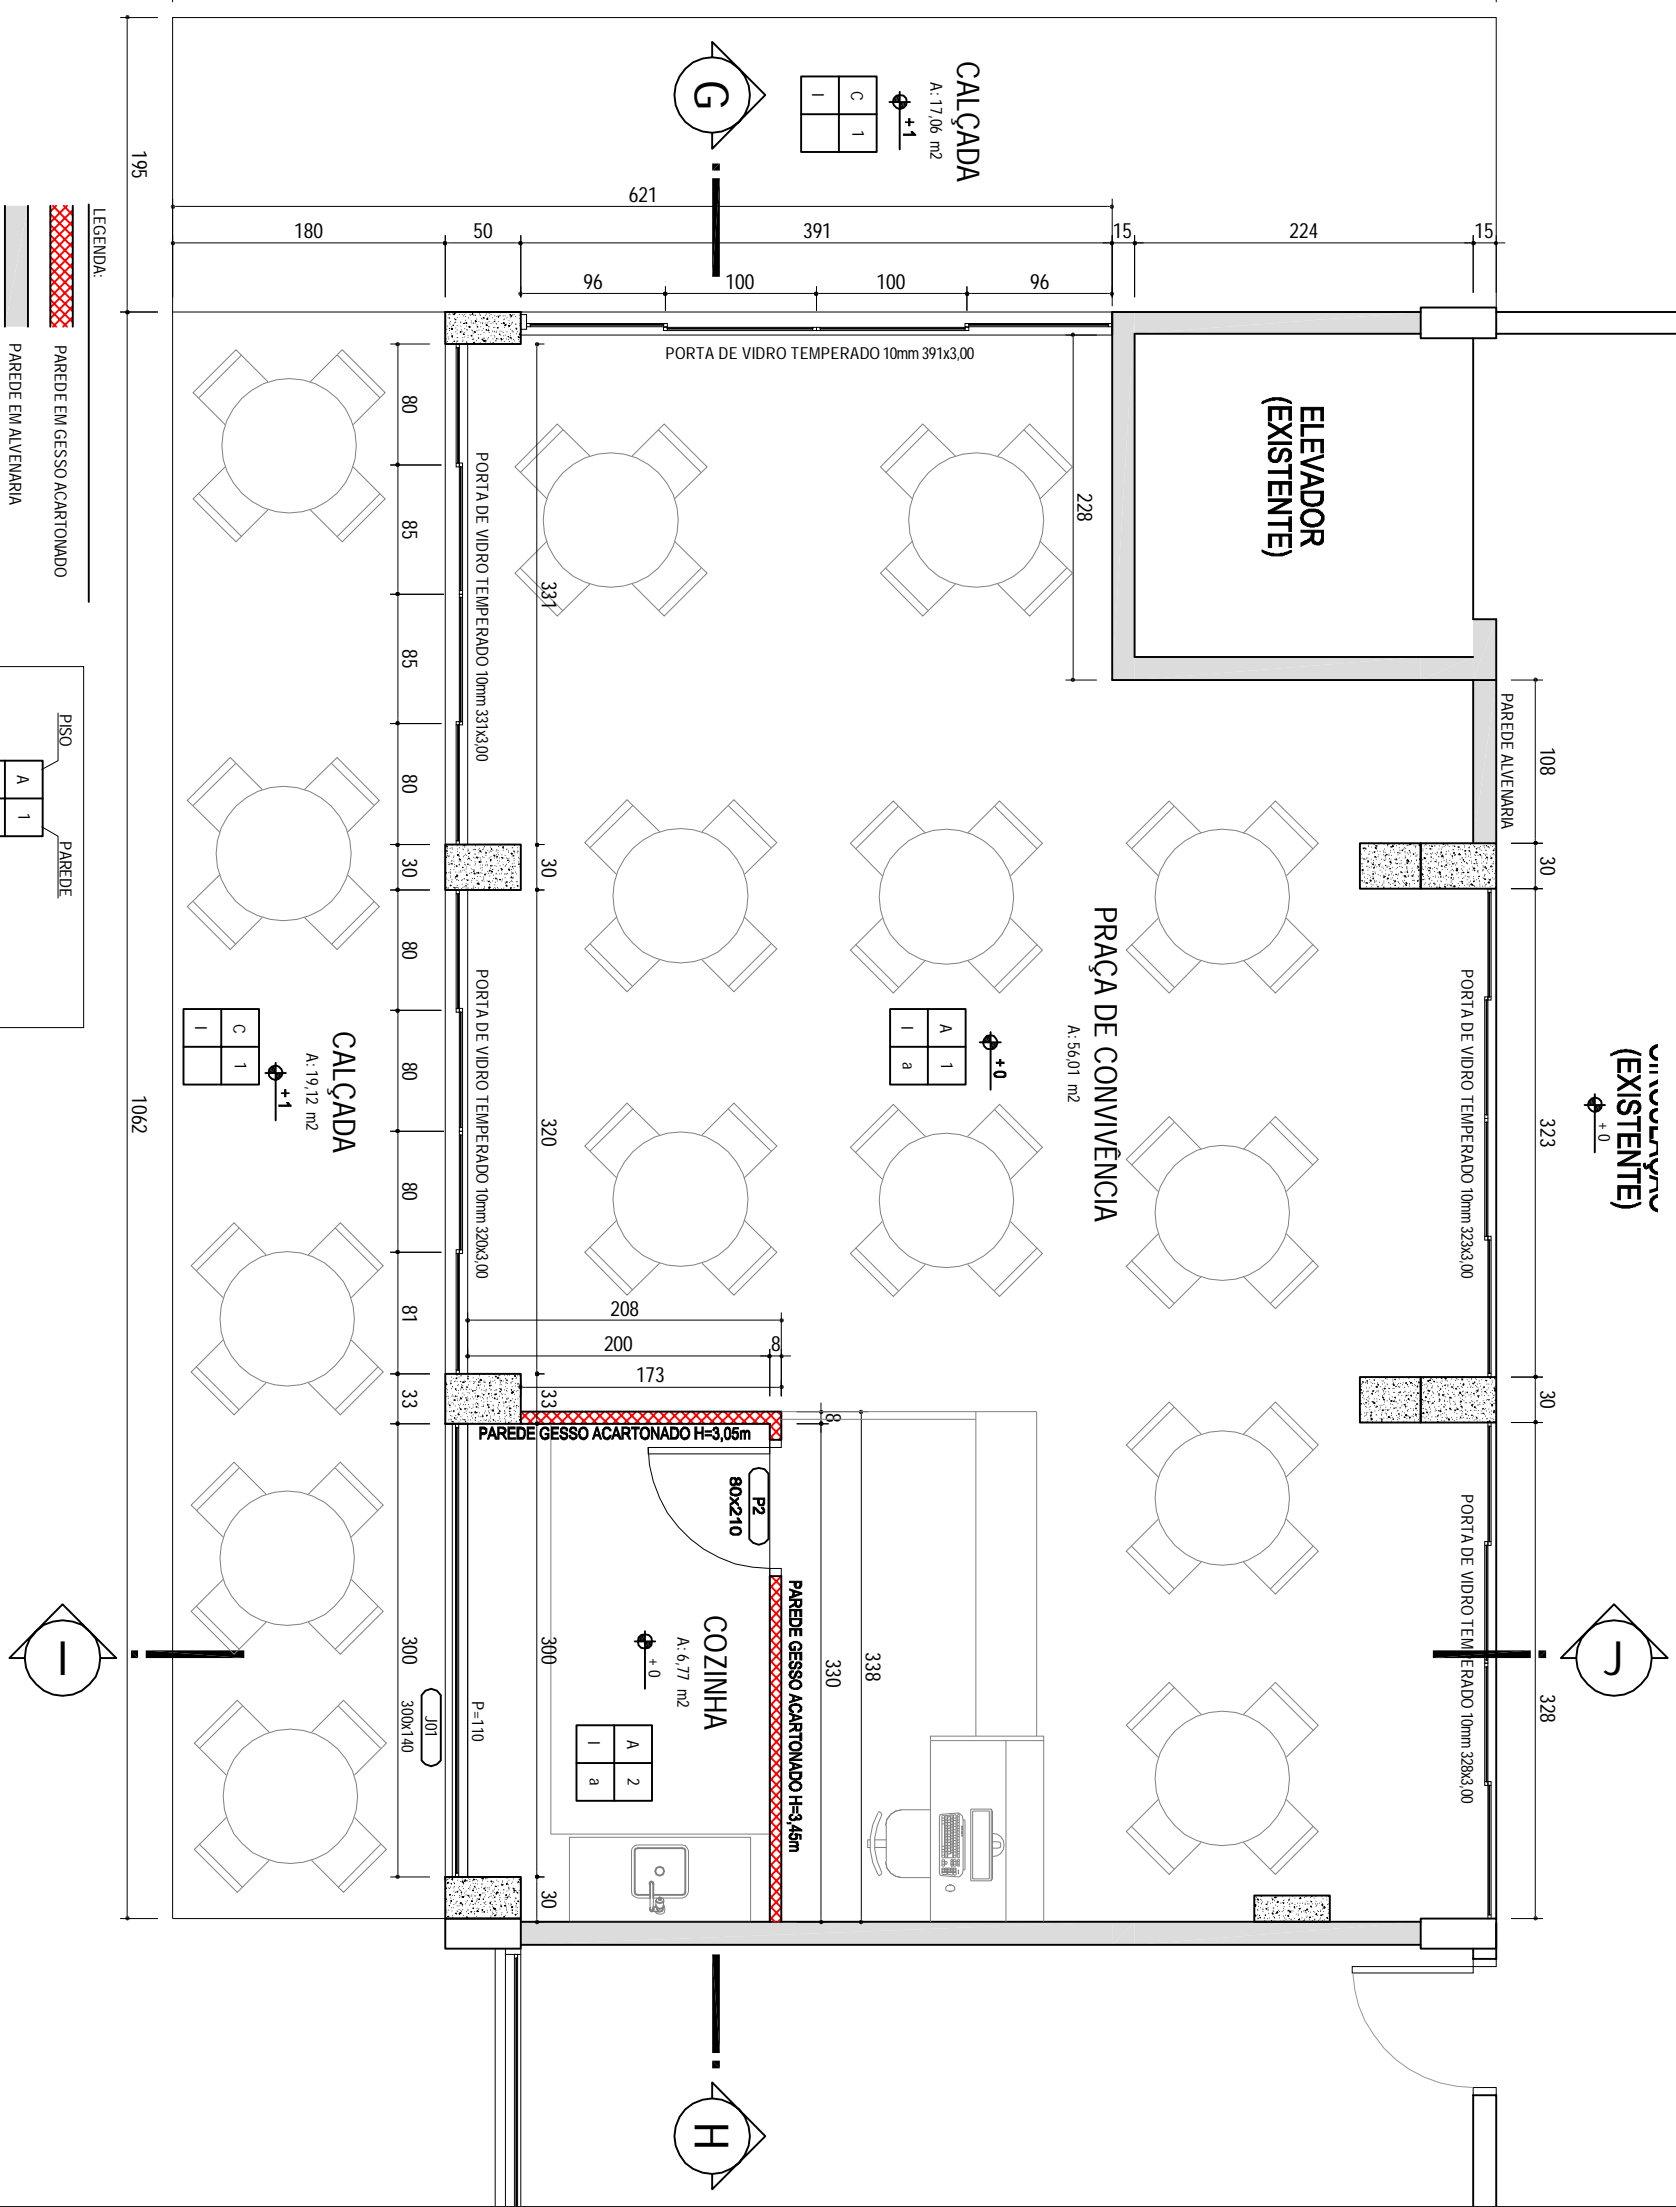

PLANTA BAIXA - PAVTO. TÉRREO - PRAÇA DE CONVIVÊNCIA

ESCALA 1:50

PAVIMENTO TÉRREO : 86,41 m²

10. PAVIMENTO : 86,53 m²

20. PAVIMENTO : 86,53 m²

ÁREA TOTAL : 237,47 m²

CONSTRUÇÕES HERVAL LTDA ME



CNPJ: 09.234.000/00-05 - Insc. Est. 285.527.241
Rua Manoel Dias, 41 - Centro - Luzerna-SC

AMPLIAÇÃO DO BLOCO EXISTENTE - CANTINA E AUDITÓRIO

Autor do projeto:		Projeto:	
Referência:		AS BUILT	
Planta 1º / 2º pto		ARQUITETÔNICO	
Planta cobertura		Prancha:	
Área total:		Indicadas	
237,47			
Área terreno:			
Data:		Desenho:	
Jul/2016			
Proprietário:			
Instituto Federal Catarinense			
CNPJ: 10.035.421/0005-52			

OBSERVAÇÕES:

Qualquer alteração deverá ser autorizada pelo responsável do projeto

Dimensões em metros (m), diferenças entre as cotas e medidas, prevalecem as cotas

E necessário consultar os projetos complementares

Direitos autorais reservados, conforme Lei Federal 9.610/98, ART 7º, item X e XI ART 1º