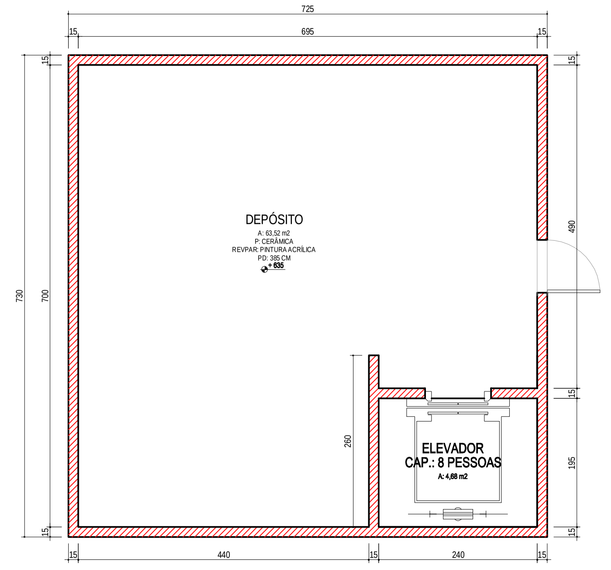

BLOCO SALAS DE AULA - LABORATÓRIOS
PLANTA BAIXA - SUPERIOR BARRILETE
ESCALA 1:50

ÁREA PAVIMENTO SUPERIOR : 898,97 m2
ÁREA PAVIMENTO TÉRREO : 898,97 m2
ÁREA PAVIMENTO SUBSOLO : 41,74 m2
ÁREA PAVIMENTO BARRILETE : 52,92 m2
ÁREA TOTAL : 1.892,60 m2

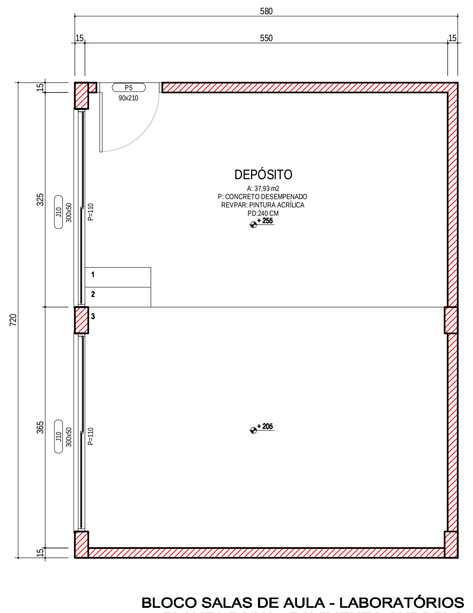

BLOCO SALAS DE AULA - LABORATÓRIOS
PLANTA BAIXA - PAVIMENTO SUBSOLO
ESCALA 1:50

ÁREA PAVIMENTO SUPERIOR : 898,97 m2
ÁREA PAVIMENTO TÉRREO : 898,97 m2
ÁREA PAVIMENTO SUBSOLO : 41,74 m2
ÁREA PAVIMENTO BARRILETE : 52,92 m2
ÁREA TOTAL : 1.892,60 m2

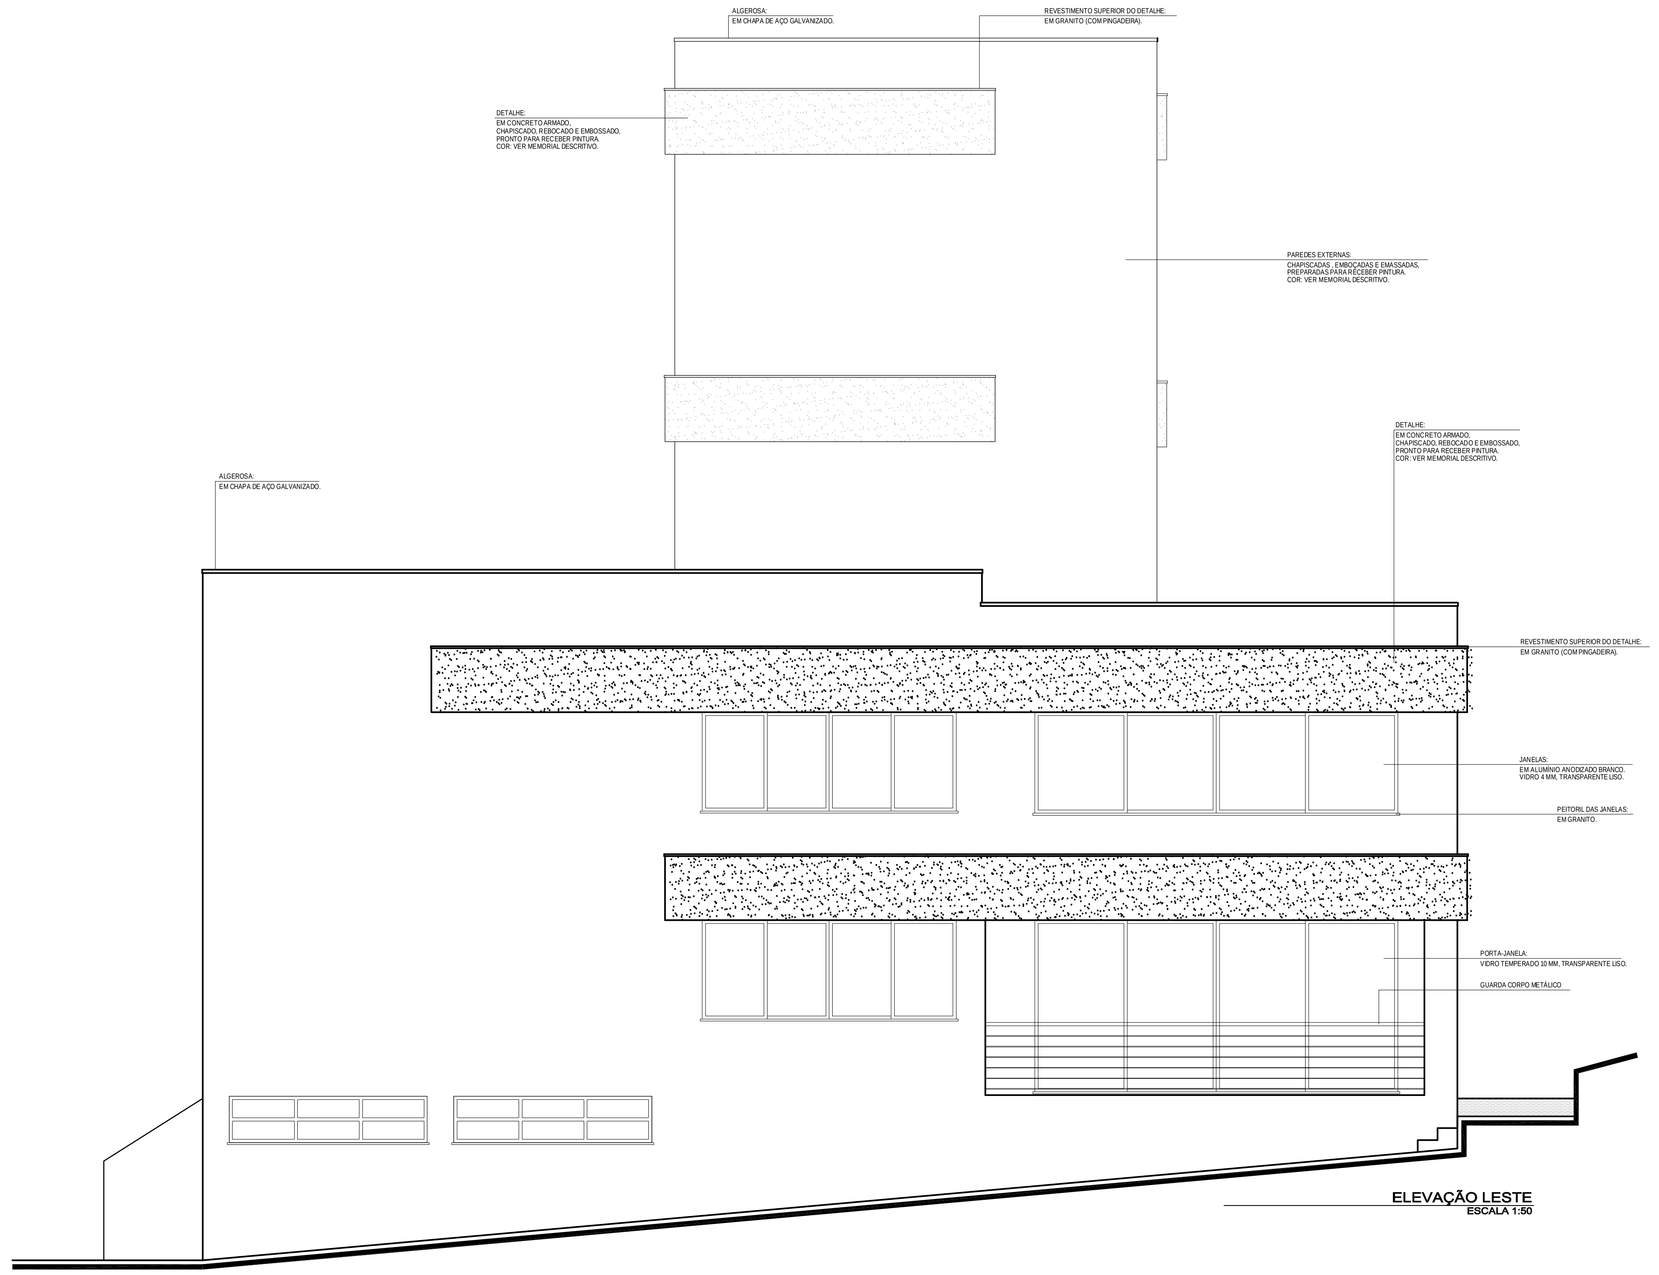

ELEVAÇÃO LESTE
ESCALA 1:50

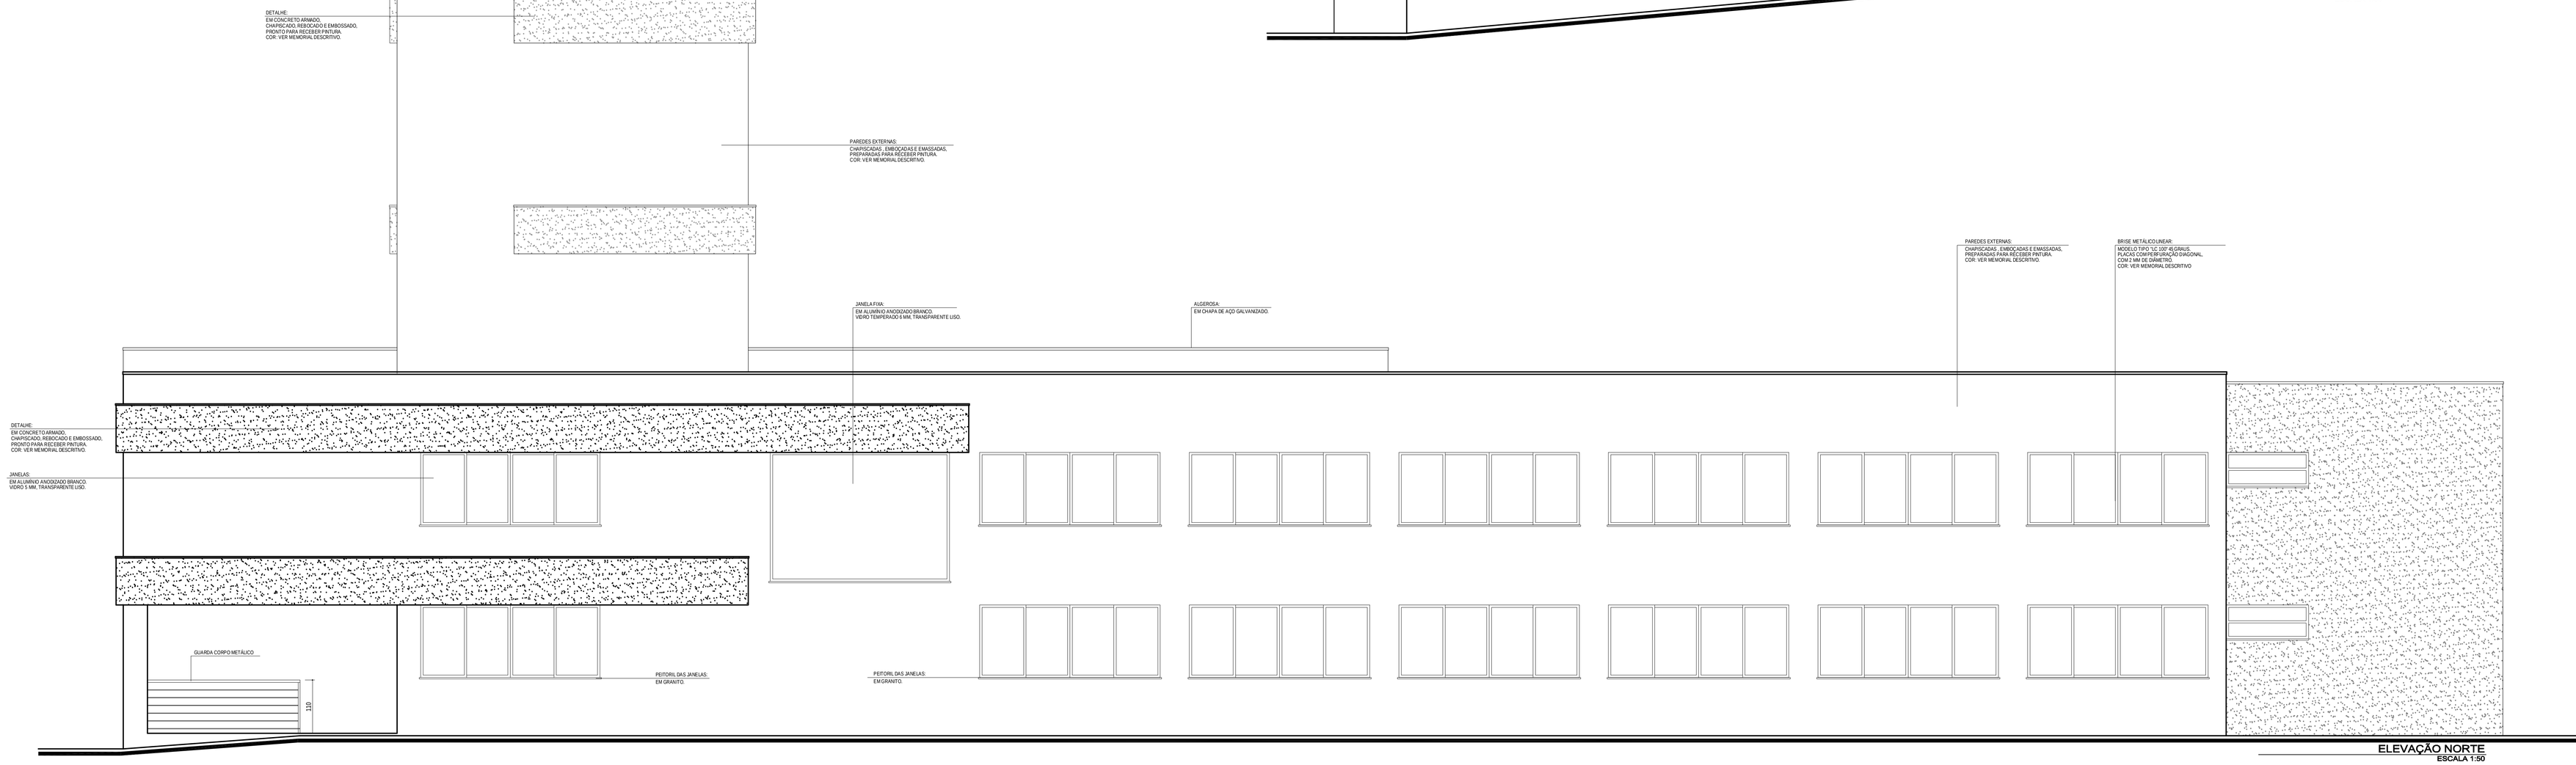

ELEVAÇÃO NORTE
ESCALA 1:50

Observações:

Qualquer alteração deverá ser autorizada pelo responsável do projeto

Dimensões em metros (m), diferenças entre as cotas e medidas, prevalecem as cotas

É necessário consultar os projetos complementares

Direitos autorais reservados, conforme Lei Federal 9.610/98, ART 7º, itens X e XI ART 1º

MATERIAIS DE CONSTRUÇÃO
PROJETOS E CONSTRUÇÕES
LAJE PRÉ-MOLDADA E LAJE TRELIÇADA
TELE-ENTULHO / TELHAS DE CONCRETO/
ESQUADRIAS E ESTRUTURAS METÁLICAS
HERVAL D'OESTE 3551-8600
OURO 3555-1105 / CAMPOS N. 3541-2830
CHAPECÓ EFAPI 3329 7517
CHAPECÓ CENTRO 3541-2830 / VIDEIRA 3544 3272
http://www.andradeconstrucoes.com.br
projetos@andradeconstrucoes.com.br
"Construir com qualidade para a satisfação total de nossos clientes"

ANDRADE CONSTRUÇÕES

Avenida Beira Rio nº 333, Centro - Herval d´Oeste-SC
CREA/SC nº 52.292-8 FONE/FAX (49) 3551 8600
CGC 03.377.072/0001-40 I.E nº 253.938.023

Equipe técnica:
Engº Civil Jucenei Silva de Andrade
Engº Civil Junior de Matos
Engª Civil Maico Deitos
Engª Civil Sinoli Nastra Limann
Tec. Edificações Rodnei Sanguanini
Arquiteta Marina Gabriela Melosi

Obra:

BLOCO DE SALAS DE AULA E LABORATÓRIOS

EDIFICAÇÃO EM ALVENARIA - 02 PAVIMENTOS
END: RUA SÃO ROQUE, 41, CENTRO, LUZERNA, SC.

Autor do projeto:
Responsável pela execução:

Referência:
PLANTA BAIXA SUBSOLO
PLANTA BAIXA BARRILETE
ELEVAÇÃO NORTE
ELEVAÇÃO LESTE

Projeto:
AS BUILT
ARQUITETÔNICO

Área a Construir:
1.892,60 m²

Escalas:
Indicadas

Prancha:
ARQ
03/06

Proprietário:
INSTITUTO FEDERAL CATARINENSE
CNPJ: 10.635.424/0008-52

Data:
SET / 2015

Desenho:
Rodnei